


2階上部平面図
SCALE 1:400

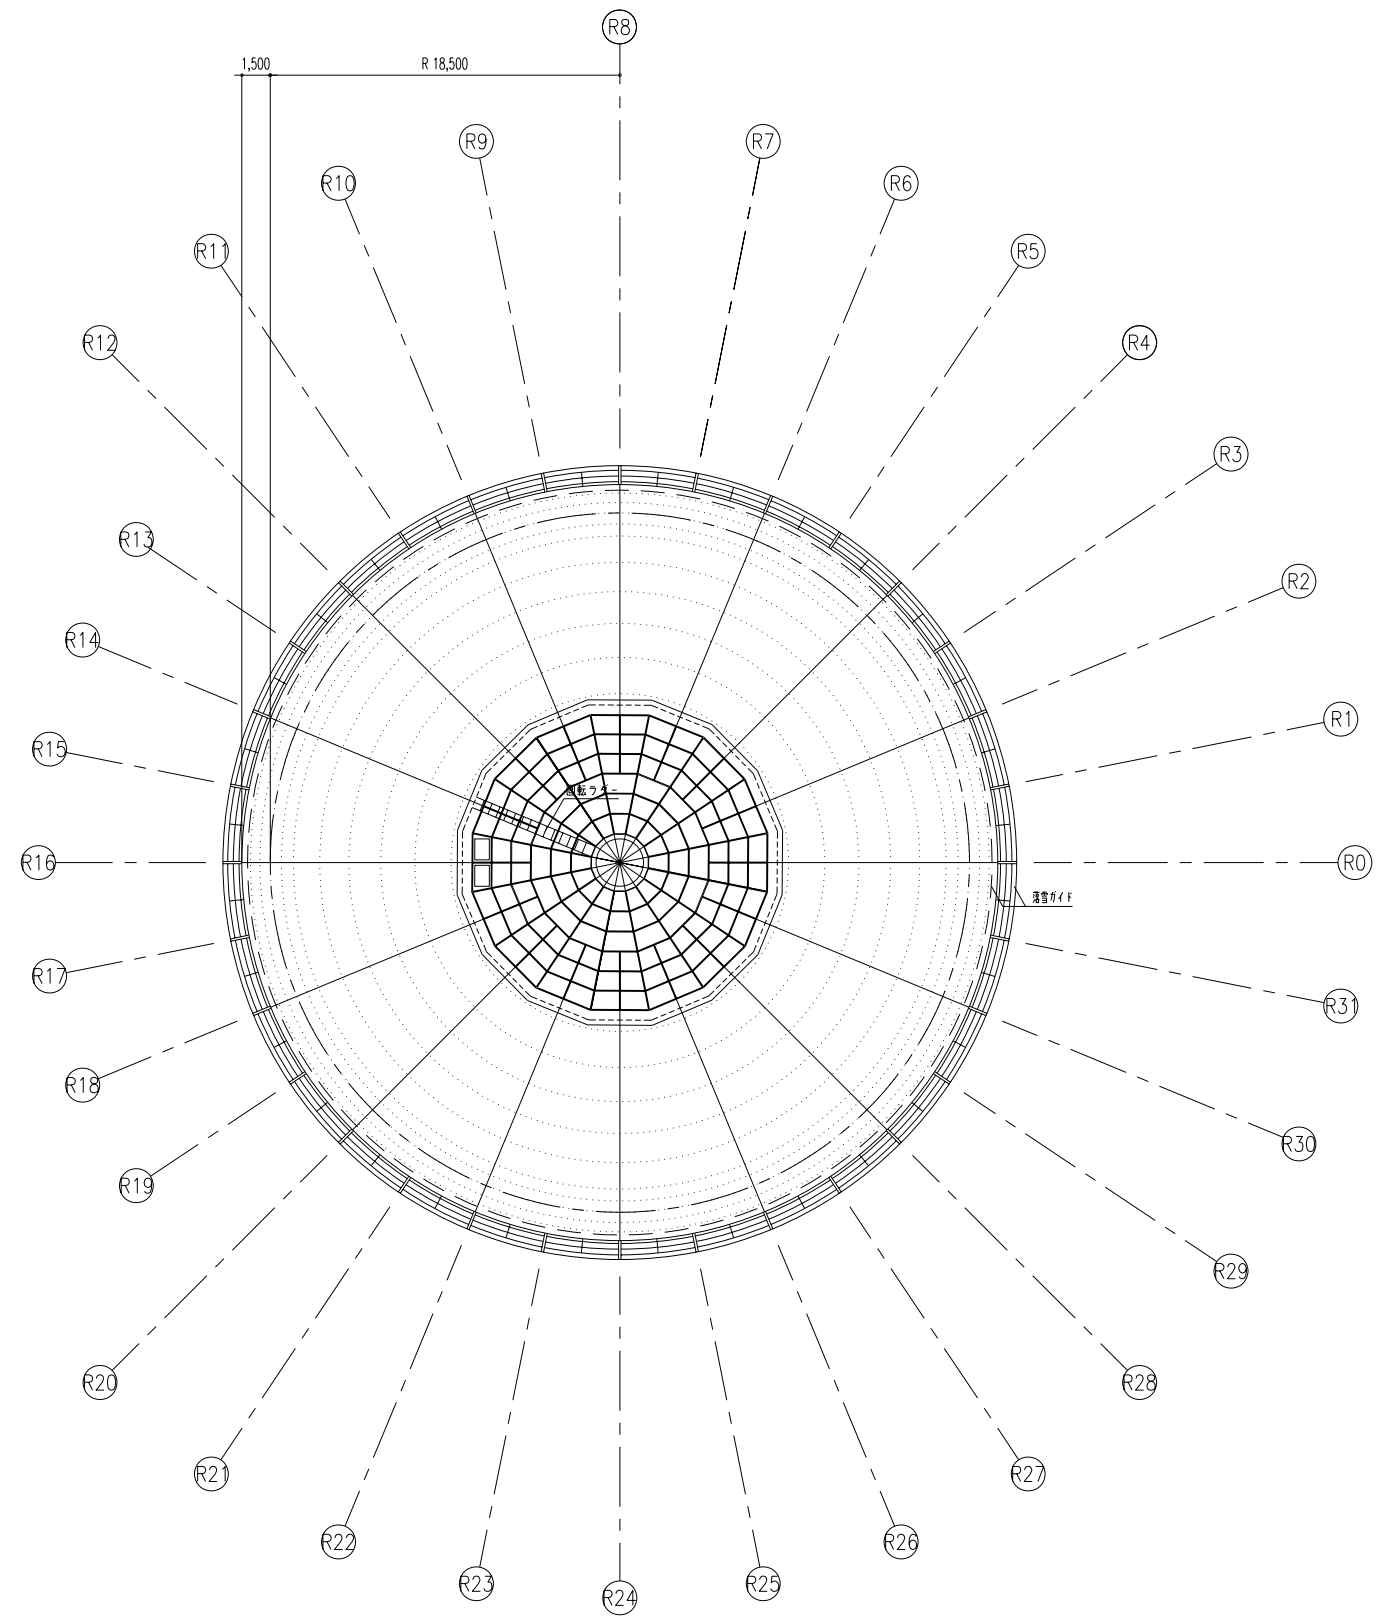

屋根伏図
SCALE 1:400

凡例	
	鉄筋コンクリート壁
	木造壁
	軽量間仕切壁

一戸町民コミュニティセンター新築工事竣工図		建築	4
図面名	2階上部平面図・屋根伏図	縮尺	1/400
設計者	BA0設計室	代表 高橋伸一	年月日
